


Schnitt 2-2
SOW km 15,321

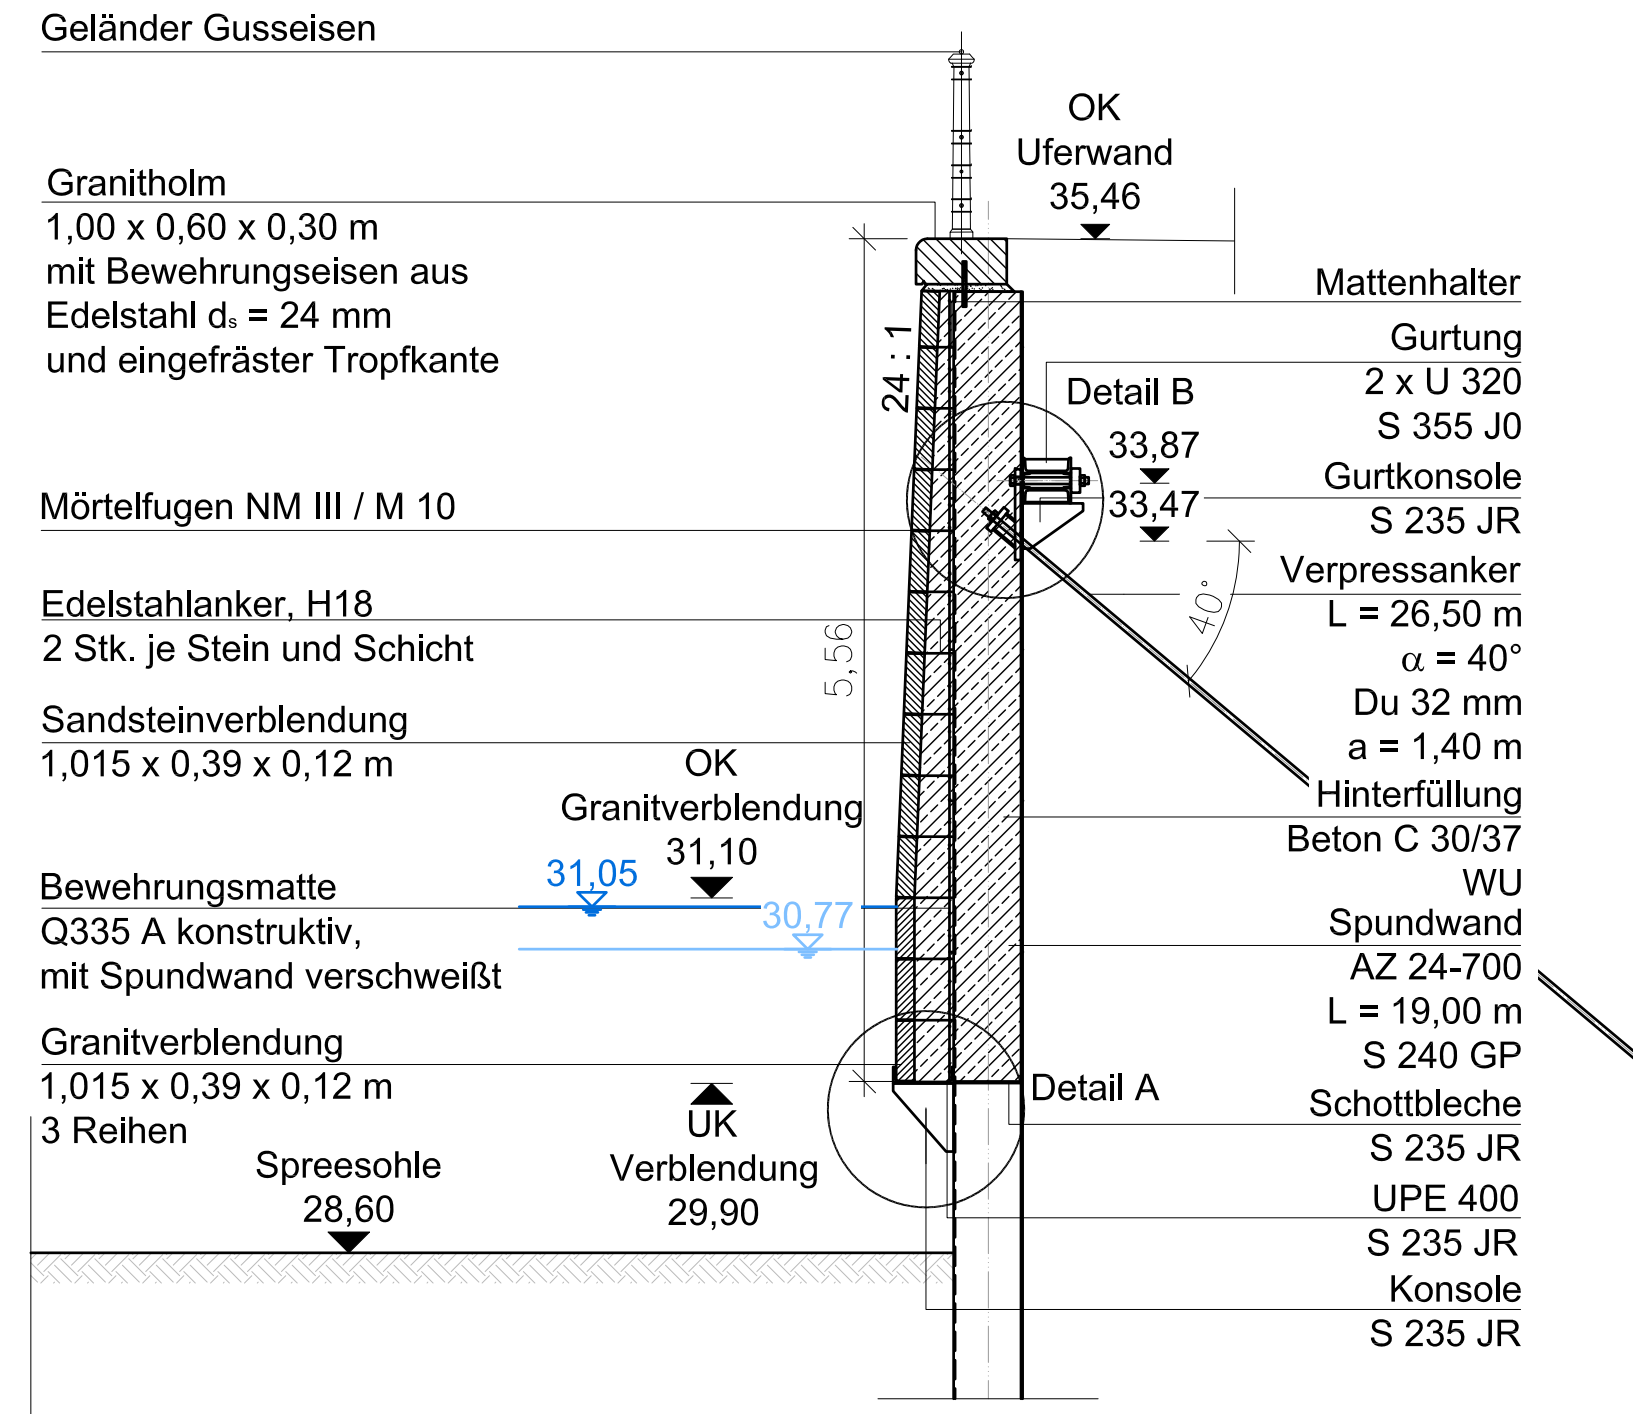


Bauteil	Lieferant
Geländer Gusseisen	Freyer & Sohn Metalltechnik GmbH
Edelstahlanker	Haga GmbH & Co. KG
Striegauer Granit	NHI Natursteinhandel GmbH & Co. KG
Bewehrungsmatte	Noro Stahlhandel
Zbylutów Sandstein	HTI Bär & Ollenroth
Mattenhalter	Noro Stahlhandel
Trass-Zement-Mörtel NM III / M 10	Saint-Gobain Weber GmbH
Hinterfüllbeton C 30/37	Heidelberger Beton GmbH
Graffitienschutz	Remmers, Art Nr. 0685
Verpressanker	Stahlwerk Annahütte
Spundwand	Arcelor Mittal
Gurtung	Stawa GmbH

Legende :

- 31,05 Wasserspiegel MHW
WSA Berlin, interpoliert, Jahresreihe 2001-2010
- 30,77 Wasserspiegel MW
WSA Berlin, interpoliert, Jahresreihe 2001-2010

Behördliche Vermerke

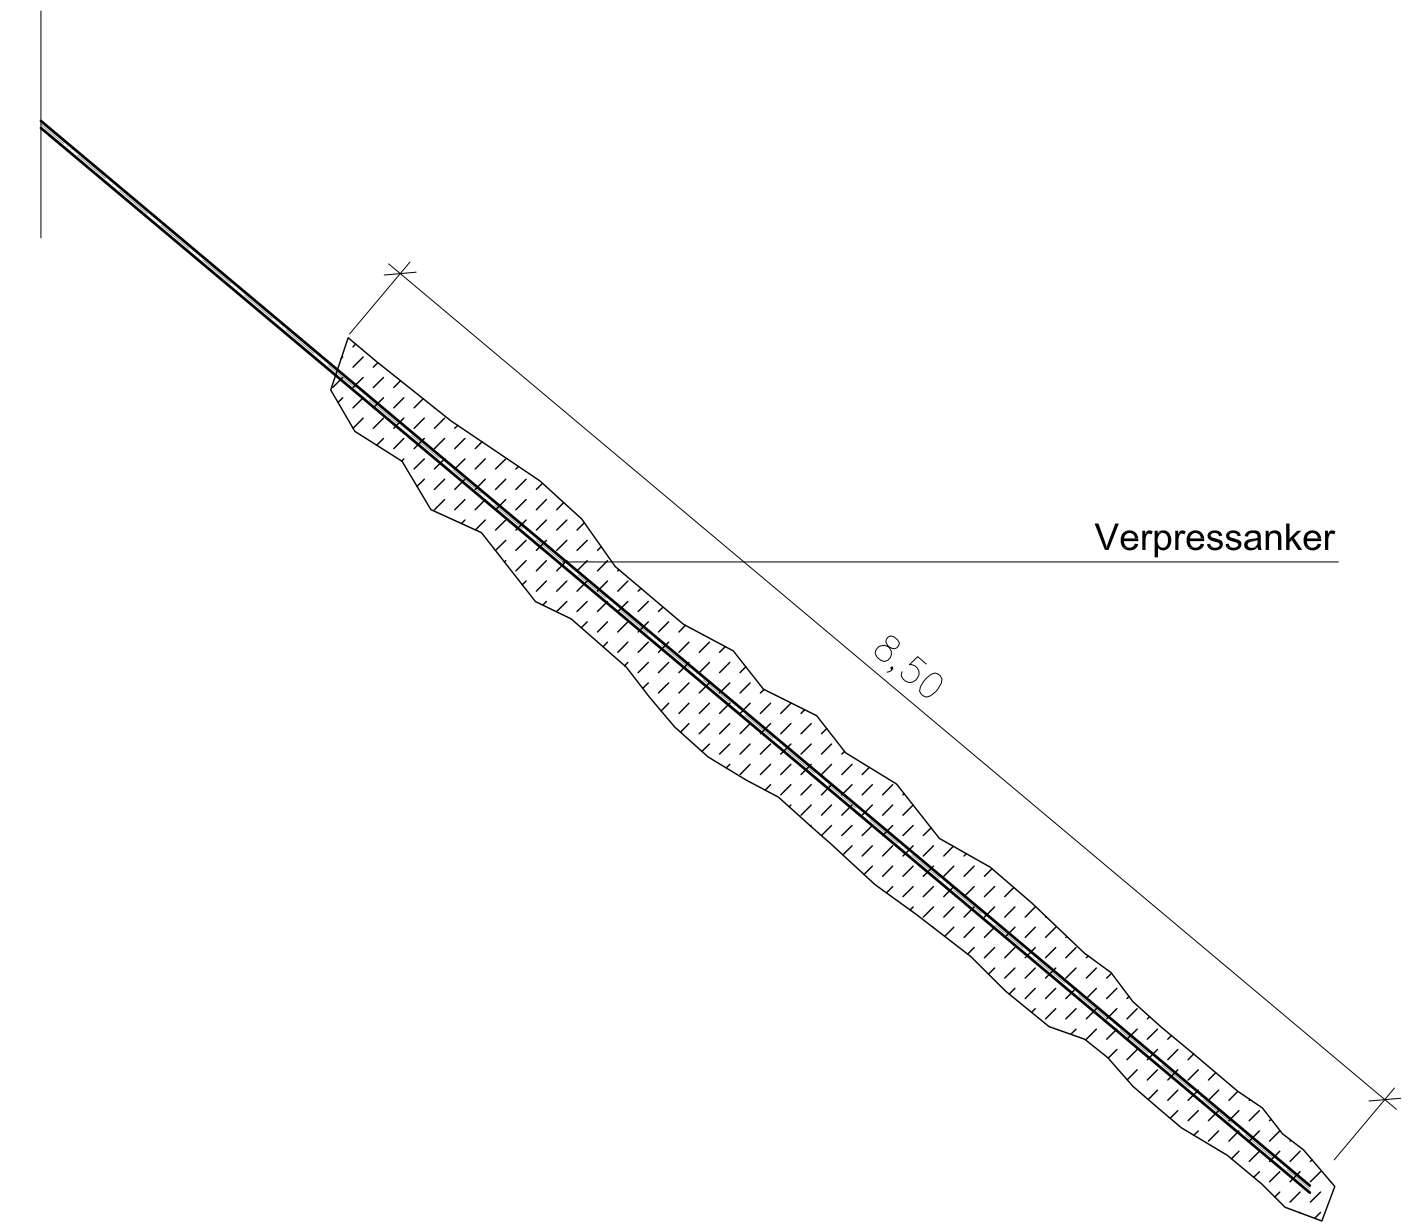

Höhenbezug: DHHN 92

Aufsteller :	Johann Bunte Baunternehmung GmbH & Co. KG Hauptniederlassung Ost Hans-Grade-Straße 2 16515 Oranienburg	Barcode	Lfd.-Nr. 06 / 12
Die Übereinstimmung mit der Ausführung bescheinigt		Bestandszeichnung	
Bauüberwacher :			
Senatsverwaltung für Stadtentwicklung und Umwelt Abteilung II - Städtebau und Projekte Referat II - Städtebauliche Projekte, vertreten durch DSK Deutsche Stadt- und Grundstücksentwicklungsgesellschaft mbH & Co. KG Entwicklungsträger und Treuhänder des Landes Berlin Axel-Springer-Straße 54B, 10117 Berlin		Bestandsplan	
i.A.		i.A.	
Gewässer:	Spree - Oder - Wasserstraße	Gewässer - Nr.:	5 8 2
Baumaßnahme: Entwicklungsmaßnahme "Hauptstadt Berlin - Parlaments- und Regierungsviertel" Luisenblock Ost (LBO) - Uferwanderneuerung			
Zeichnungsinhalt: Schnitt 2-2		Zeichnungsnummer: AS 2	
Zugehörige Zeichnungsnummer(n): LP 1, AN 1, DP 1 bis DP 4		Maßstab: 1 : 50	